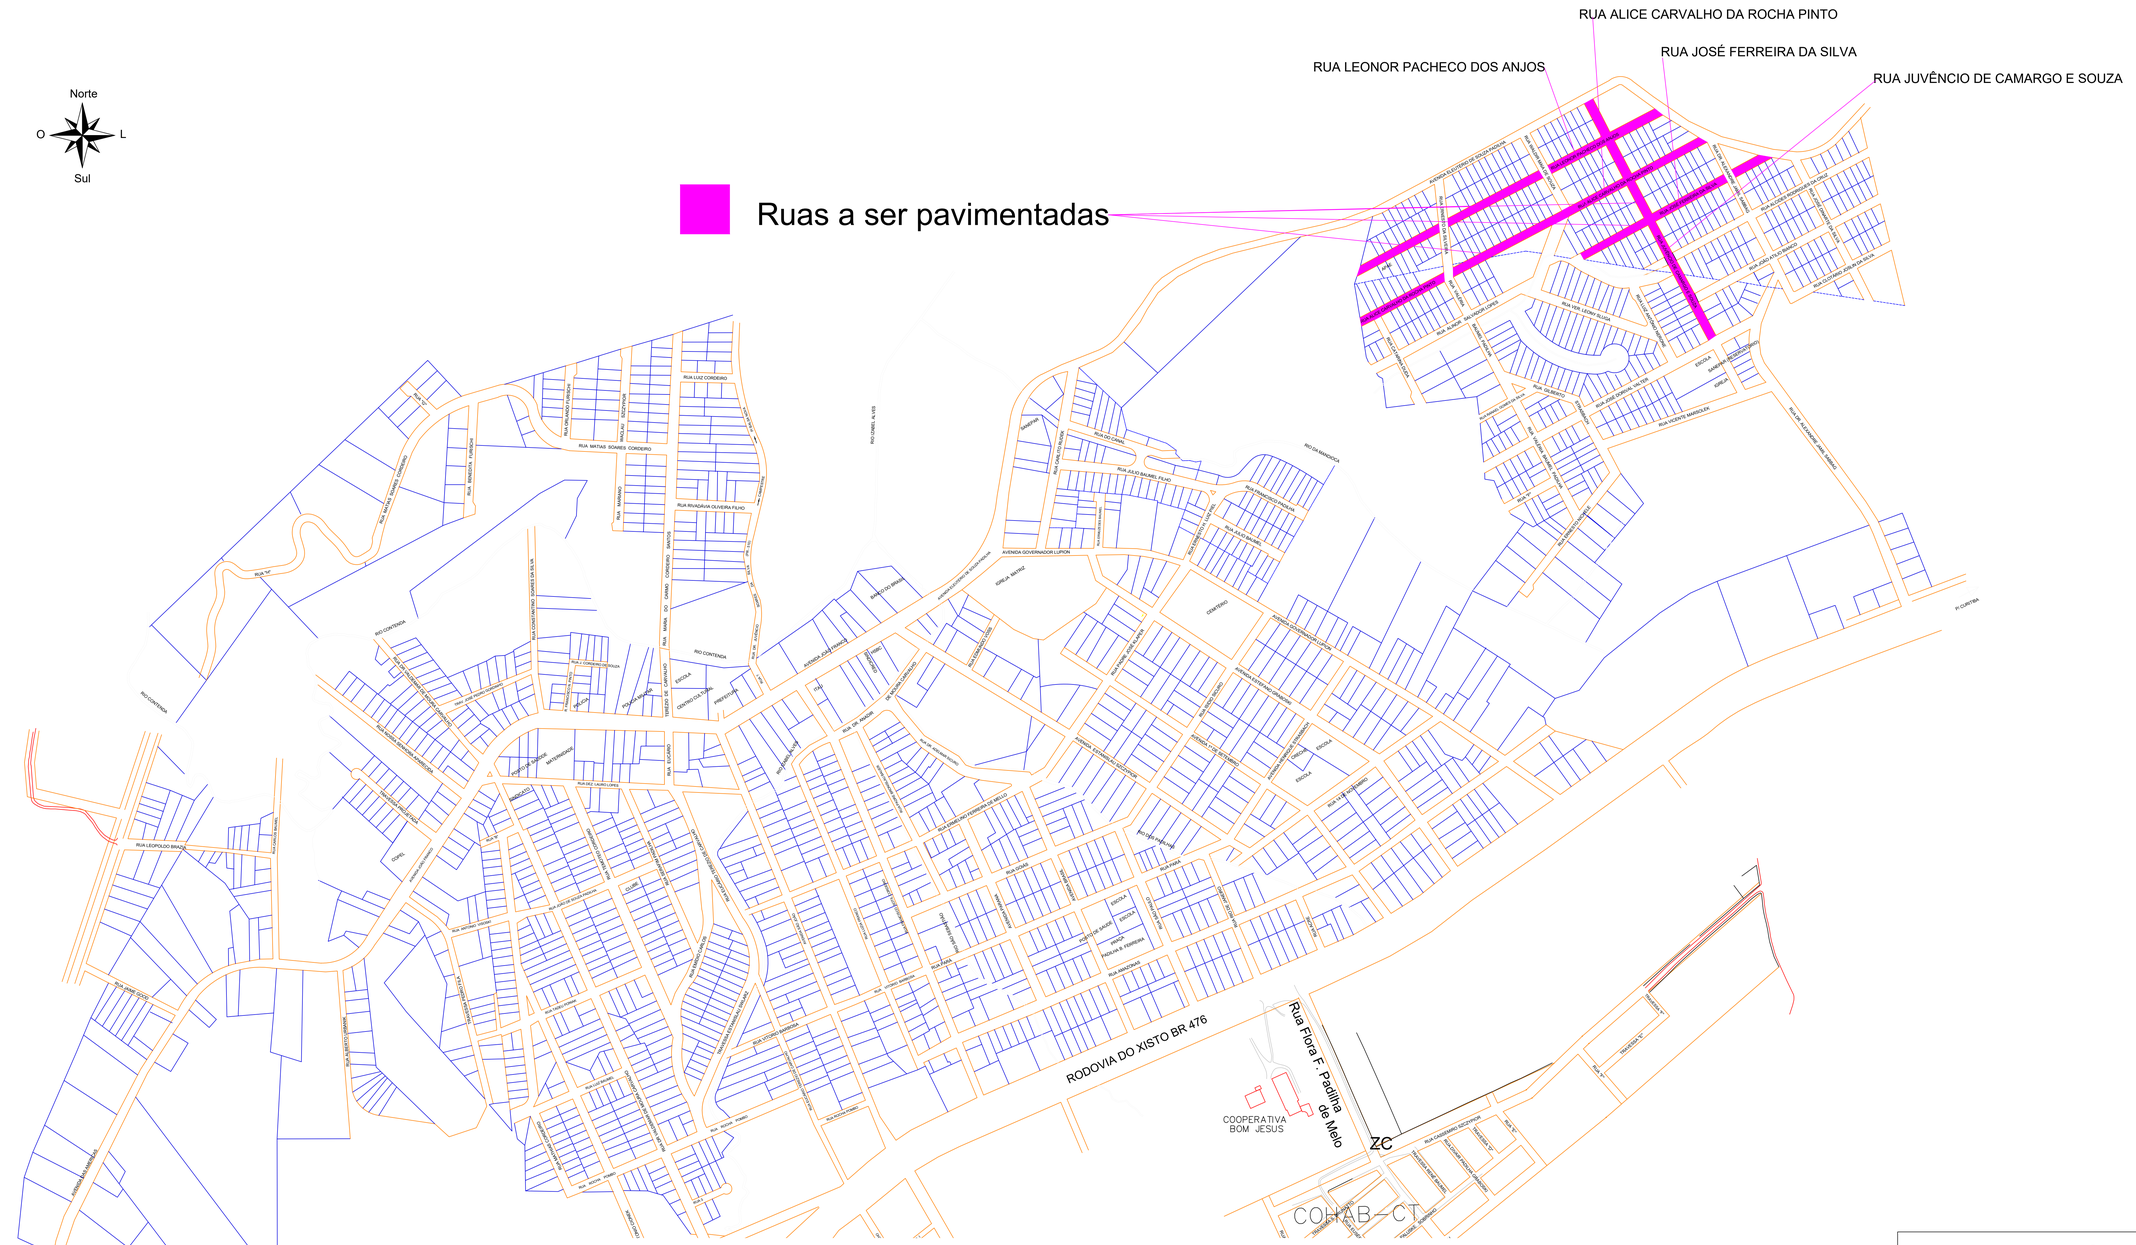

LOCALIZAÇÃO DO EMPREENDIMENTO EM RELAÇÃO AO CENTRO URBANO

Escala: 1/3.500

PROJETO "AS BUILT" DE EXECUÇÃO DE OBRA EM CBUQ - CONCRETO BETUMINOSO USINADO A QUENTE

Projeto de "AS BUILT" para execução da obra na qual foi realizado distrato do Contrato nº 020/2020, Dispense de Licitação nº 022/2020 e Processo Administrativo nº 029/2019.
Projeto original: Engª Civil Jane Rita Budziak CREA-PR 169.851/D

Proprietário

Prefeito Antônio Adamir Digner
Gestão 2021-2024

Autor do Projeto

Bruna Paola Dziura
Engenheira Civil CREA PR-194.297/D

Responsável Técnico

DESCRIÇÃO DO PROJETO

DETALHES DA PAVIMENTAÇÃO EM C.B.U.Q. DE RUAS URBANAS

PEÇAS GRÁFICAS

- PLANTA DE LOCALIZAÇÃO

FOLHA 1/3

DATA Novembro/2021

ARQUIVO DETALHES_asbuilt.dwg

DESENHO Rubens