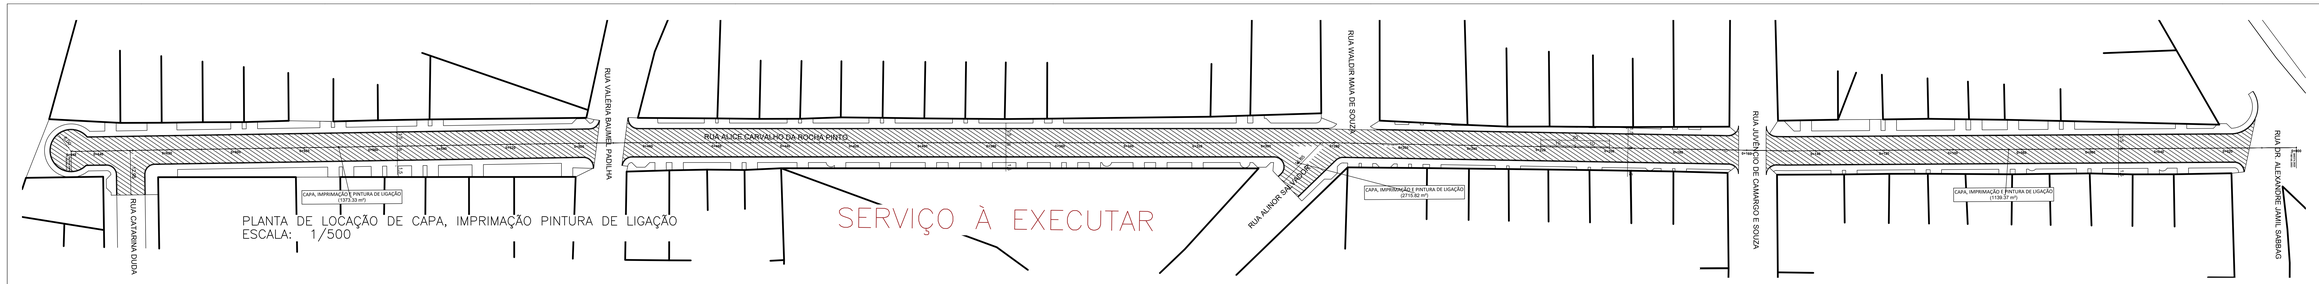

PLANTA DE LOCAÇÃO DE CAPA, IMPRIMAÇÃO PINTURA DE LIGAÇÃO
ESCALA: 1/500

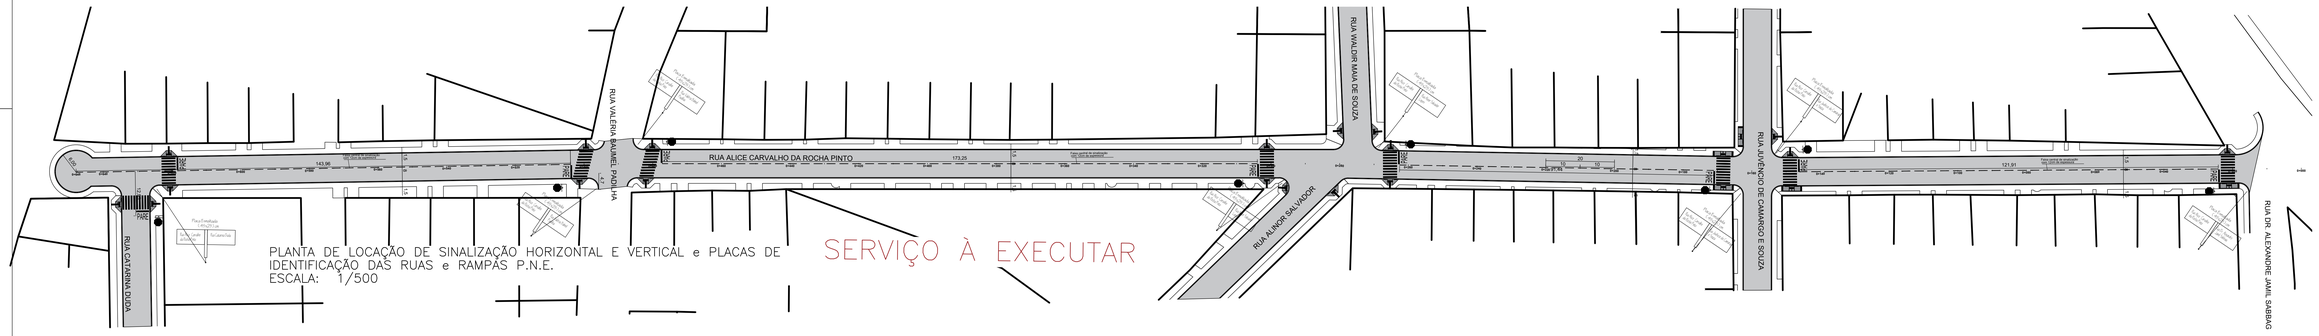

PLANTA DE LOCAÇÃO DE SINALIZAÇÃO HORIZONTAL E VERTICAL e PLACAS DE IDENTIFICAÇÃO DAS RUAS e RAMPAS P.N.E.
ESCALA: 1/500

LEGENDA

- GREIDE NATURAL
- GREIDE DE PROJETO
- ESTACAS
- MEIO FIO À EXECUTAR
- MEIO FIO COM GUIA REBAIXADA À EXECUTAR
- PLACA SINALIZAÇÃO "Parada obrigatória" EXISTENTE
- PLACA SINALIZAÇÃO "Dê a preferência" EXISTENTE
- PLACA SINALIZAÇÃO "Parada obrigatória"
- RAMPA P.N.E. EXISTENTE
- RAMPA P.N.E.
- LIMITE PREDIAL
- FAIXA CENTRAL DE SINALIZAÇÃO
- FAIXA DE PEDESTRES
- CALÇADA CONCRETO
- POSTE

PROJETO "AS BUILT" DE EXECUÇÃO DE OBRA EM CBUQ - CONCRETO BETUMINOSO USINADO A QUENTE.

Projeto de "AS BUILT" para execução da obra na qual foi realizado dentro do Contrato nº 020/2020, Dispensa de Licitação nº 022/2020 e Processo Administrativo nº 029/2019.
Projeto original: Eng° Civil Jane Rita Butzlak CREA–PR 169.851/D

Proprietário
Prefeito Antônio Adamir Digner
Gestão 2021-2024

Autor do Projeto "AS BUILT"
Bruna Paola Dziura
Engenheira Civil CREA PR-194.297/D

Responsável Técnico

DESCRIÇÃO DO PROJETO
PAVIMENTAÇÃO EM C.B.U.Q. DA RUA ALICE CARVALHO DA ROCHA PINTO

PEÇAS GRÁFICAS
- PLANTA DE LOCAÇÃO DE CAPA, IMPRIMAÇÃO PINTURA DE LIGAÇÃO
PLANTA DE LOCAÇÃO DE SINALIZAÇÃO HORIZONTAL E VERTICAL e PLACAS DE IDENTIFICAÇÃO DAS RUAS e RAMPAS P.N.E.

FOLHA 2/2

DATA Novembro/2021

ARQUIVO RUA ALICE CARVALHO DA ROCHA PINTO_ AS BUILT.DWG

DESENHO Rubens